




断面図 A-A 1/200

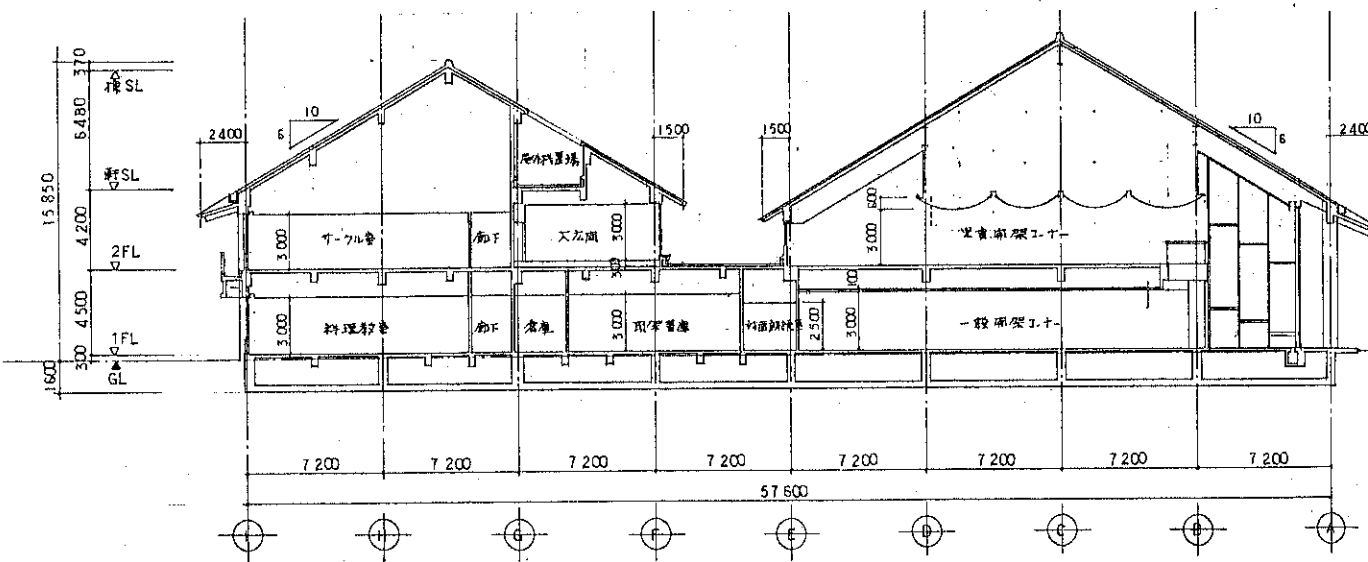


断面図 B-B 1/200

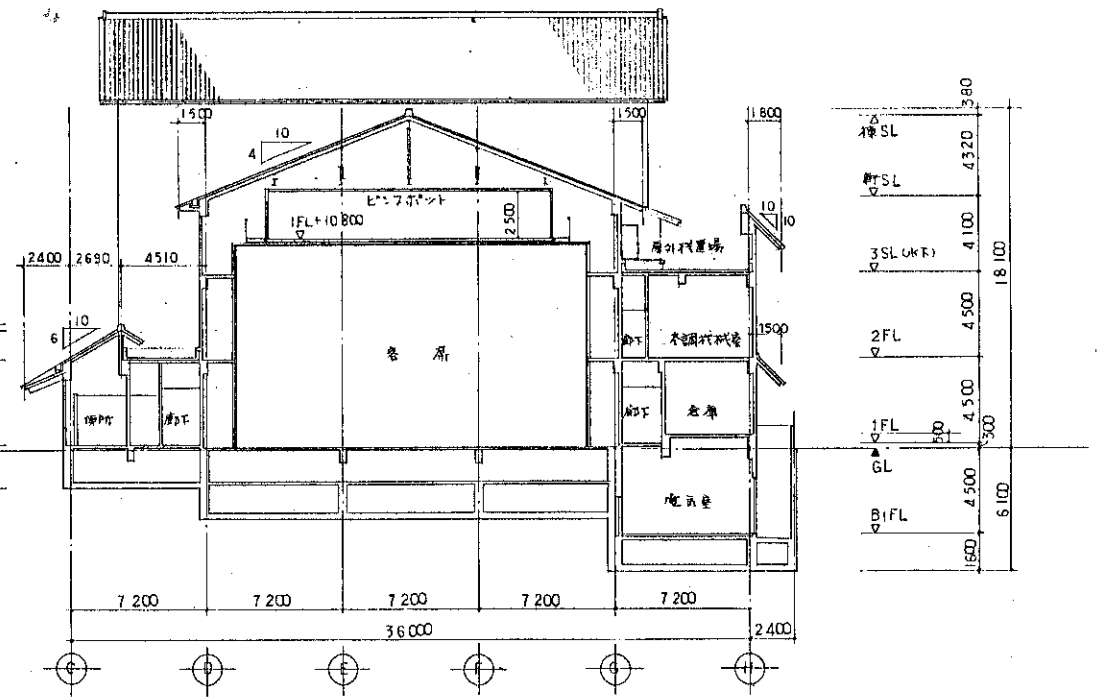

断面図 C-C 1/200

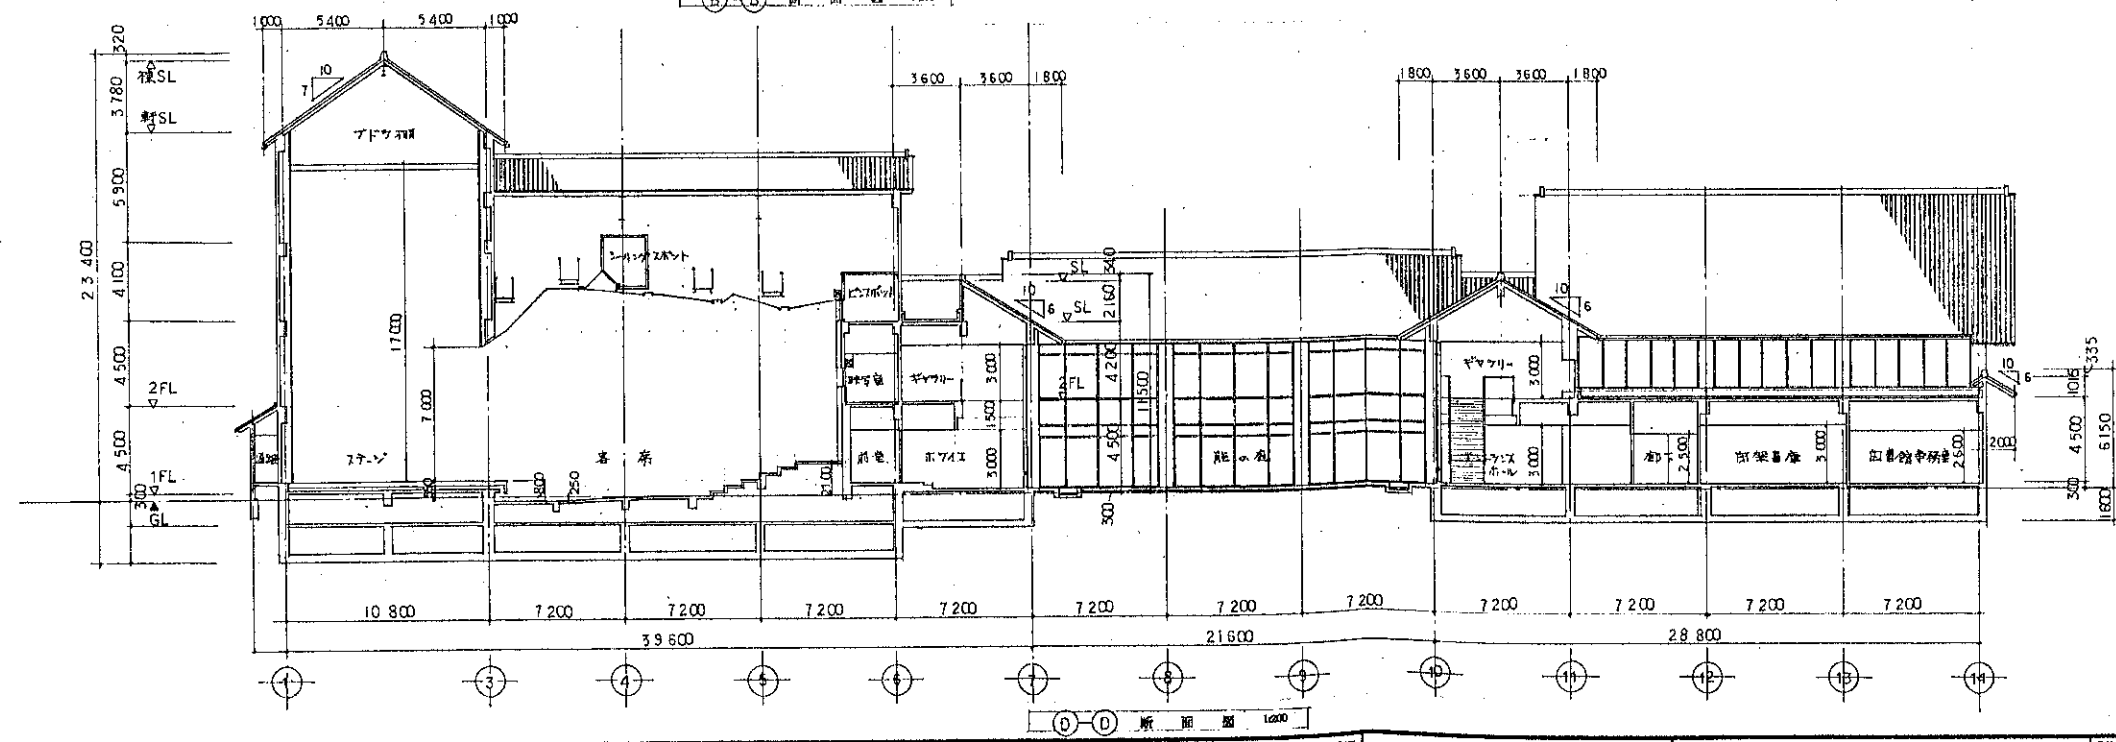

断面図 D-D 1/200

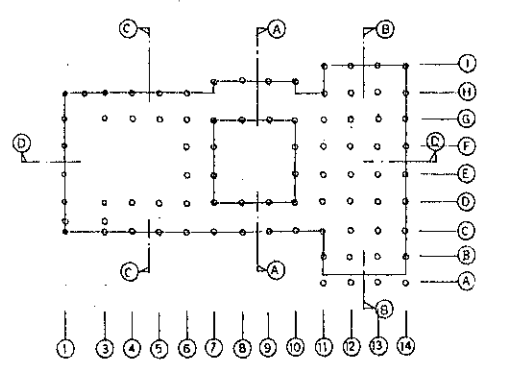

KEY PLAN 1:1000


株式会社 久米設計  
KUMI SEKKI

株式会社 久米設計  
KUMI SEKKI

96.8.14

川西町教育文化施設(仮称)新築工事  
断面図 1/200

A-14  
194156

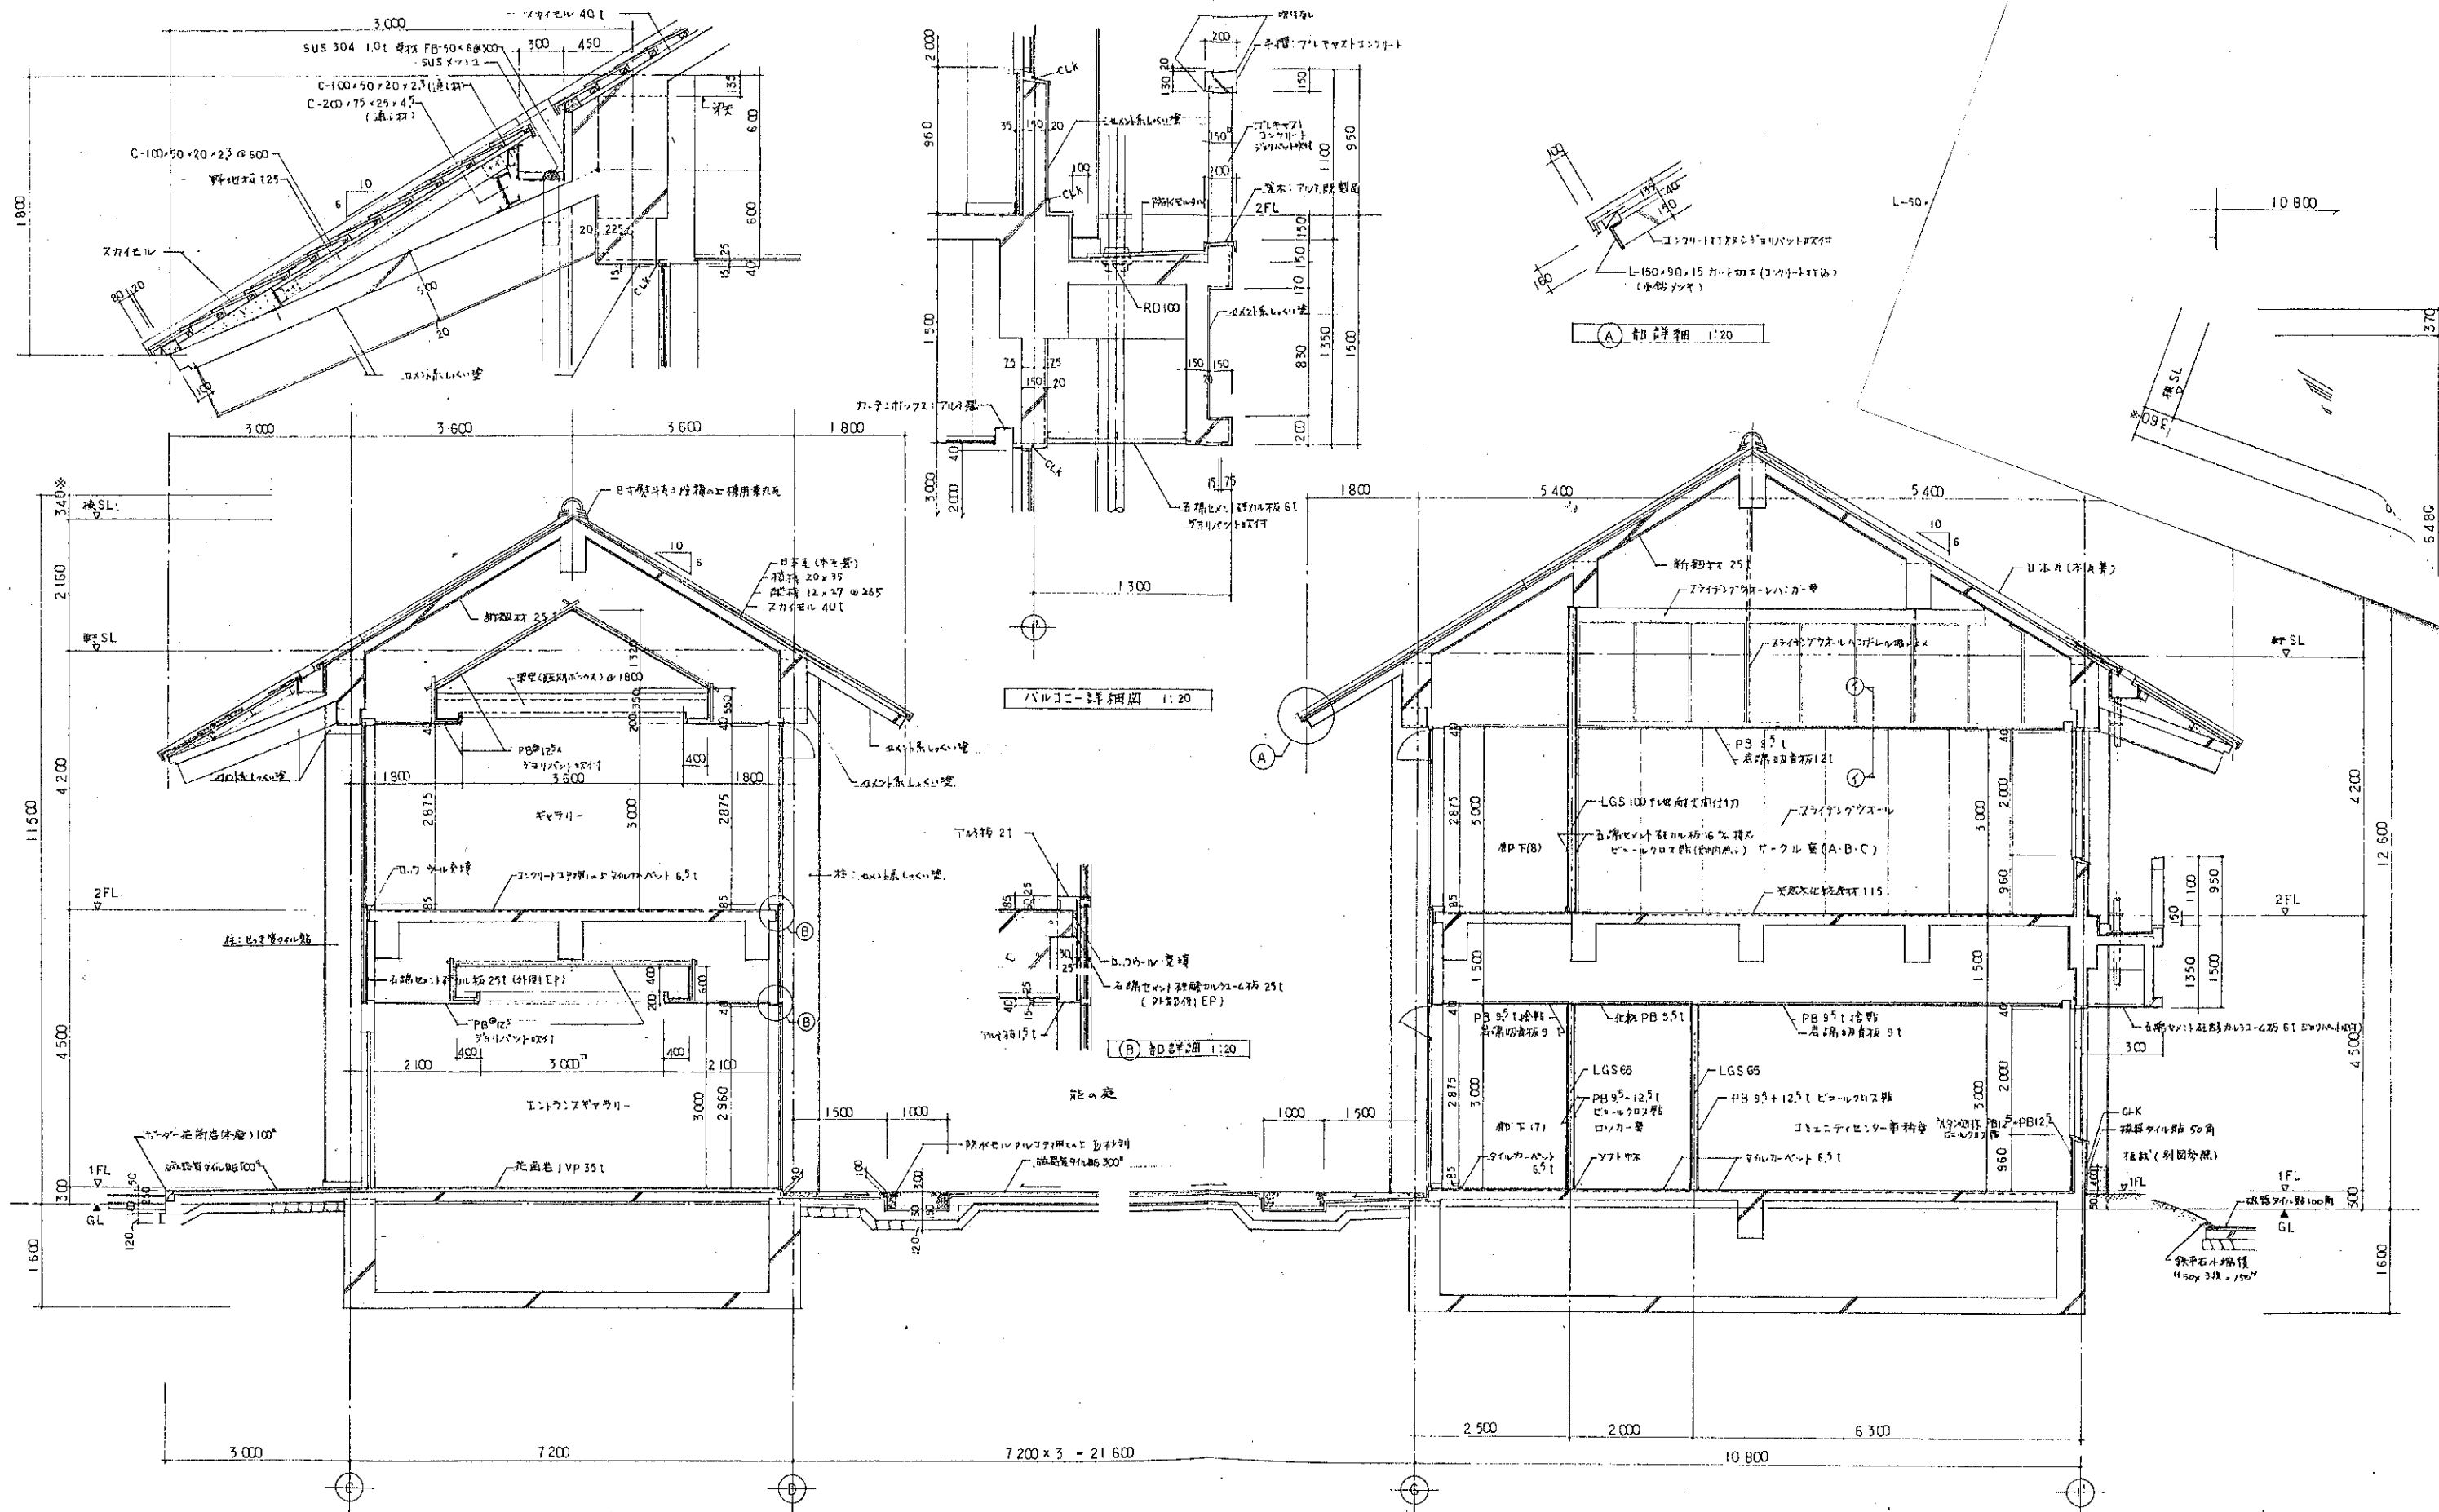

竣工図

久米設計  


株式会社 久米設計  
 KUME SEKKEI



95.6.14

川西町教育文化施設(仮称)新築工事  
 単 附 図 (1)

A-15  
 184156



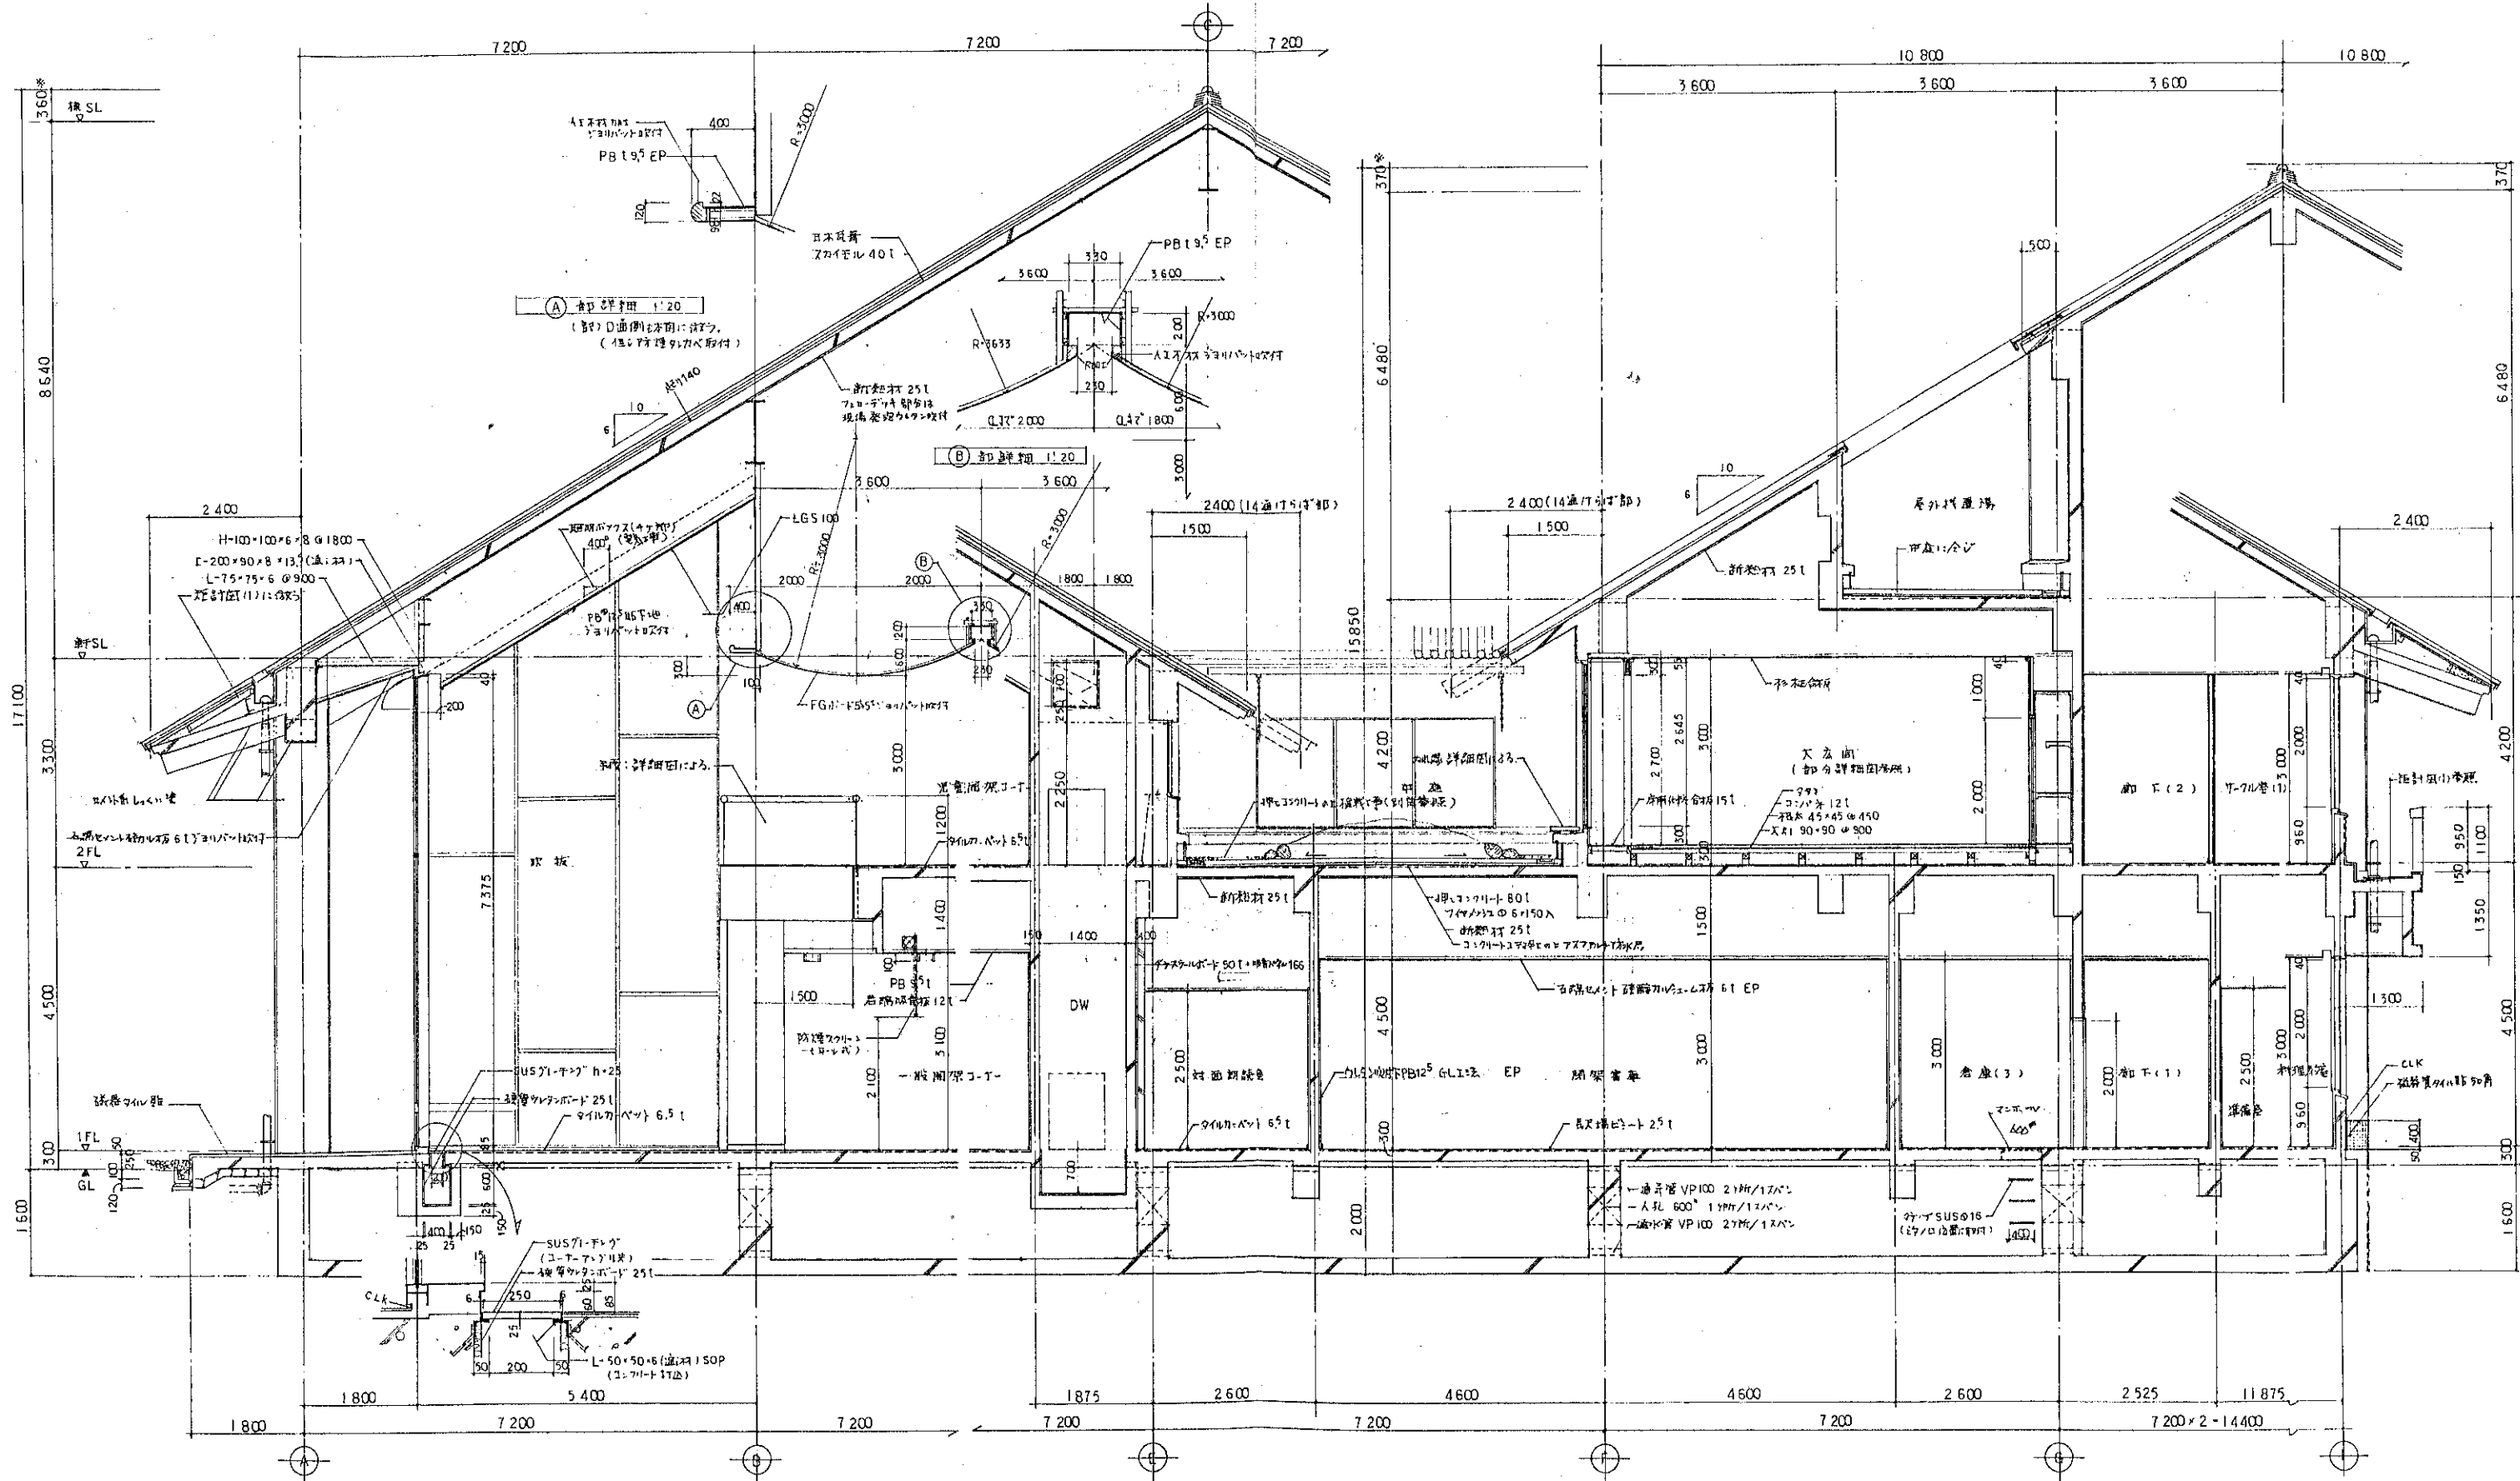

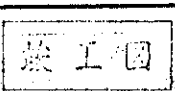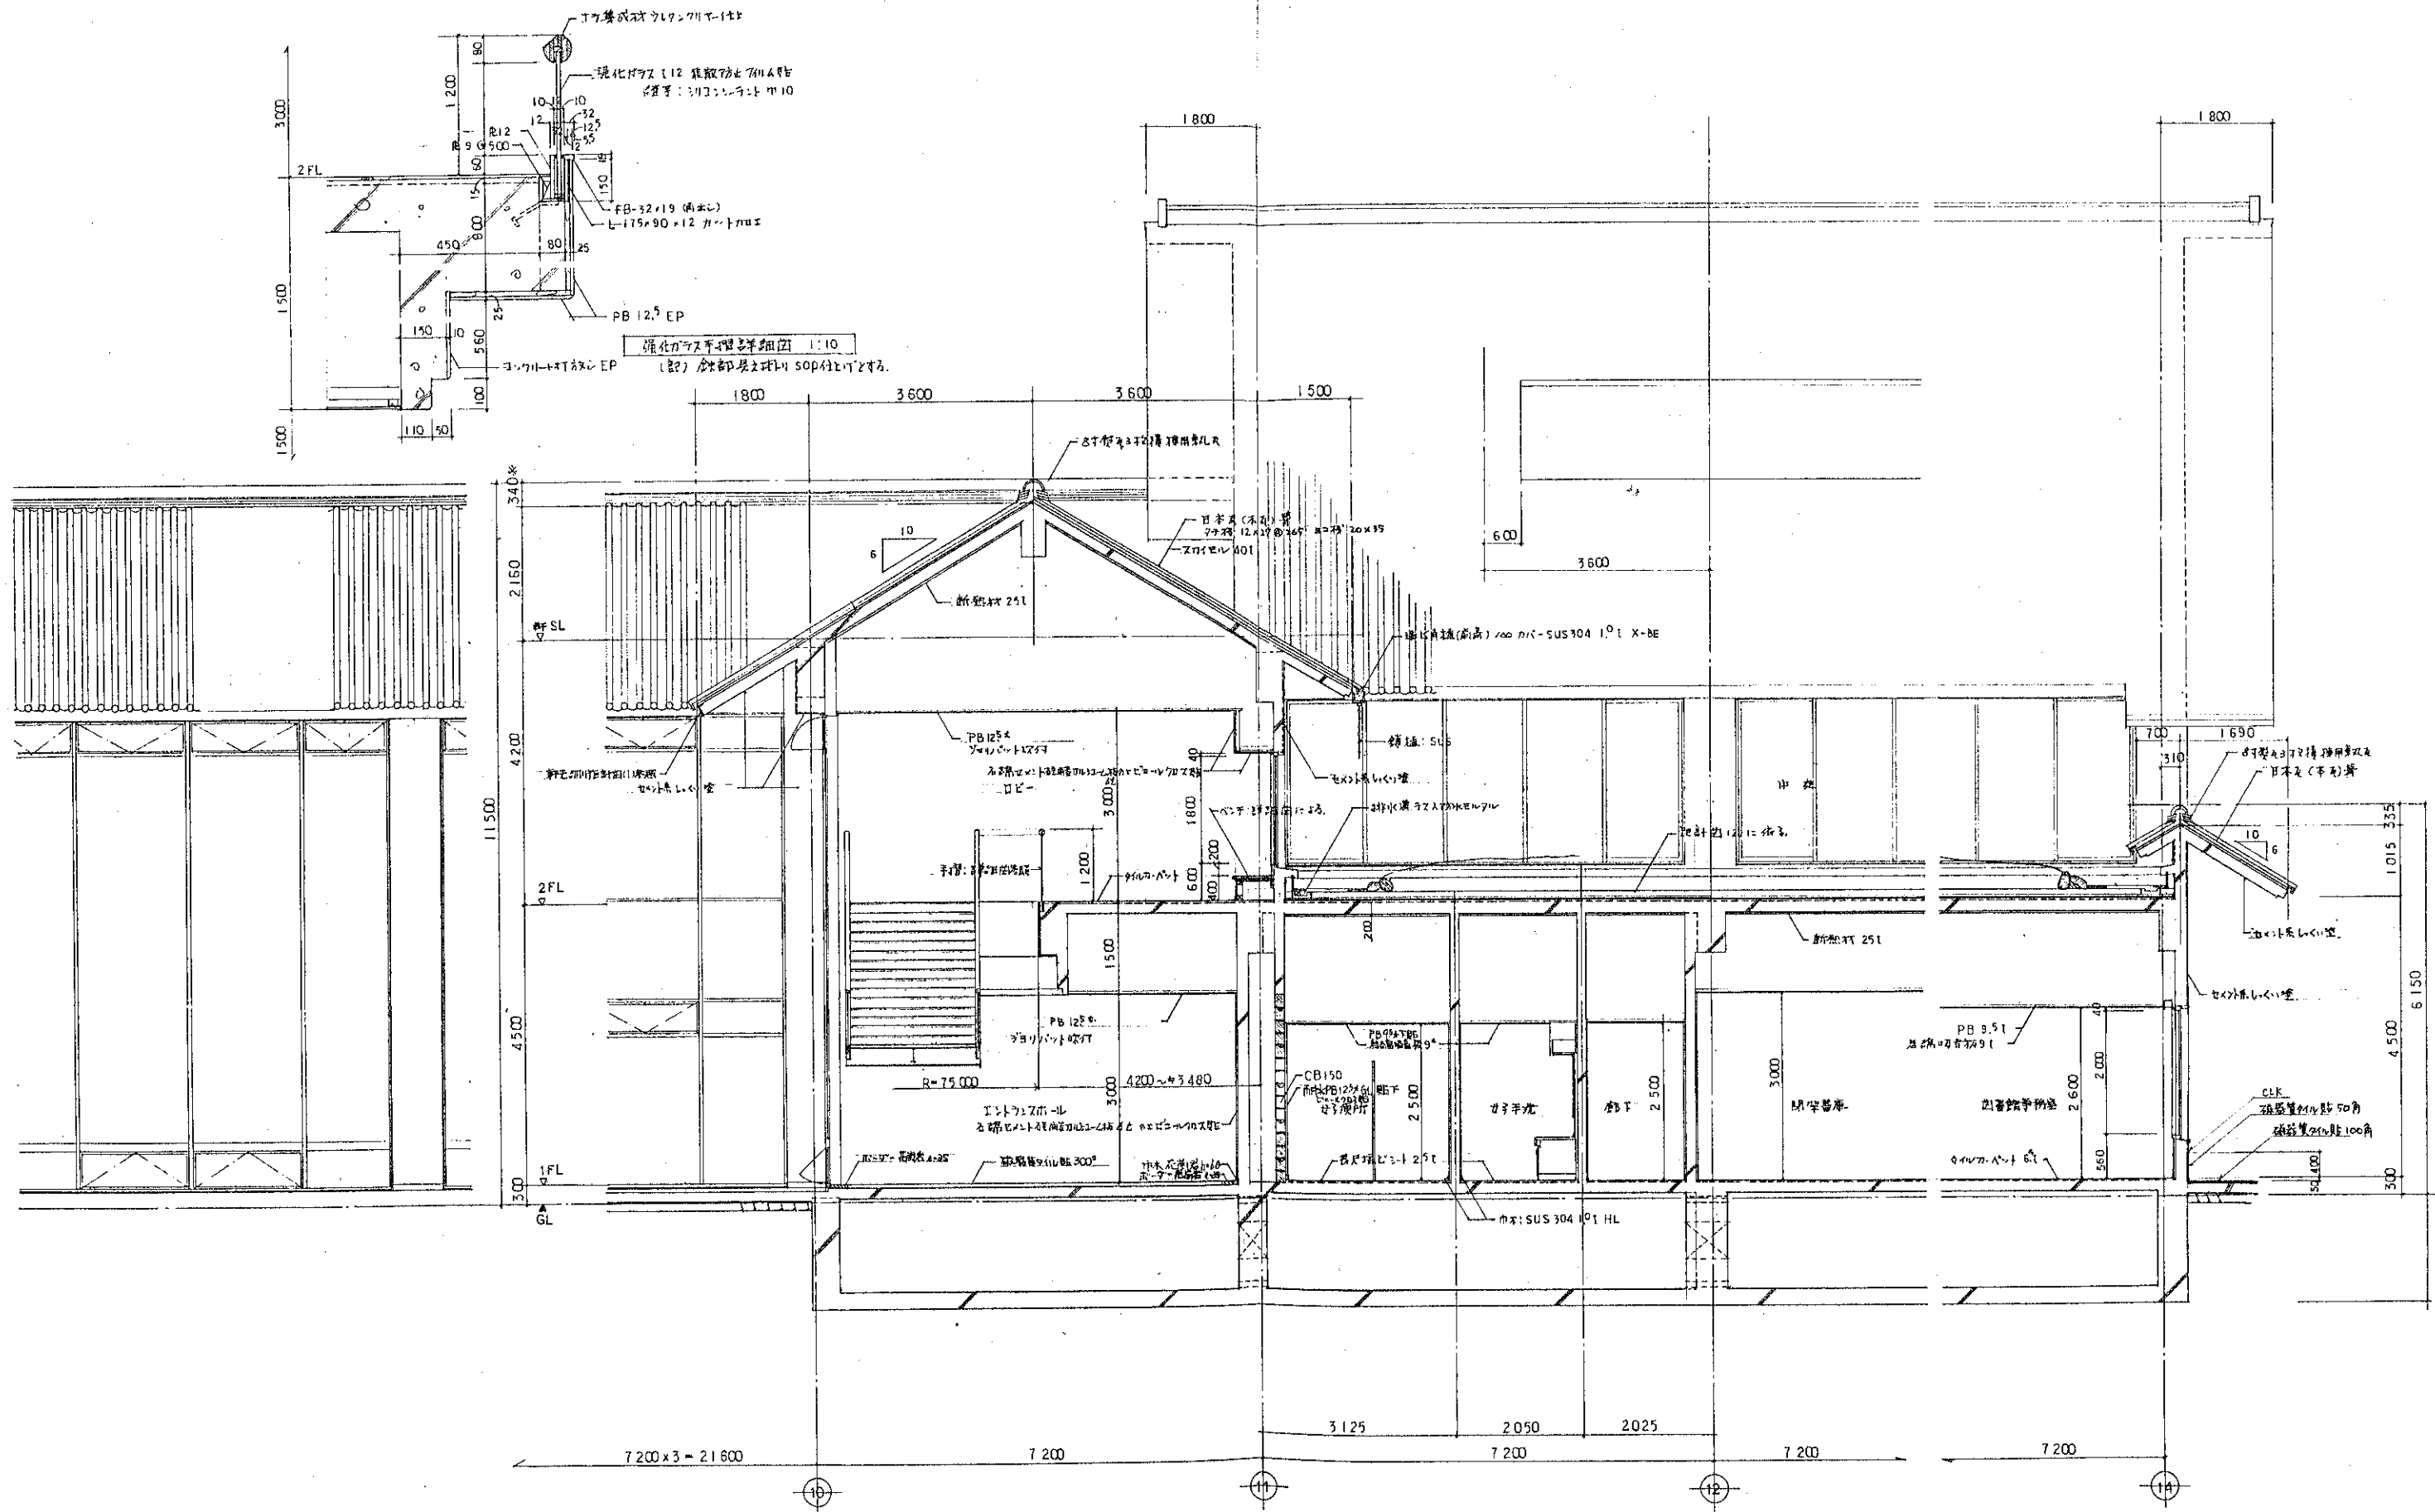


久米設計  
KUMI SEKKI






株式会社 久米設計  
KUMI SEKKI

95.6.14

川西町教育文化施設(仮称)新築工事  
旭 計 画 (3)

A-17  
194156

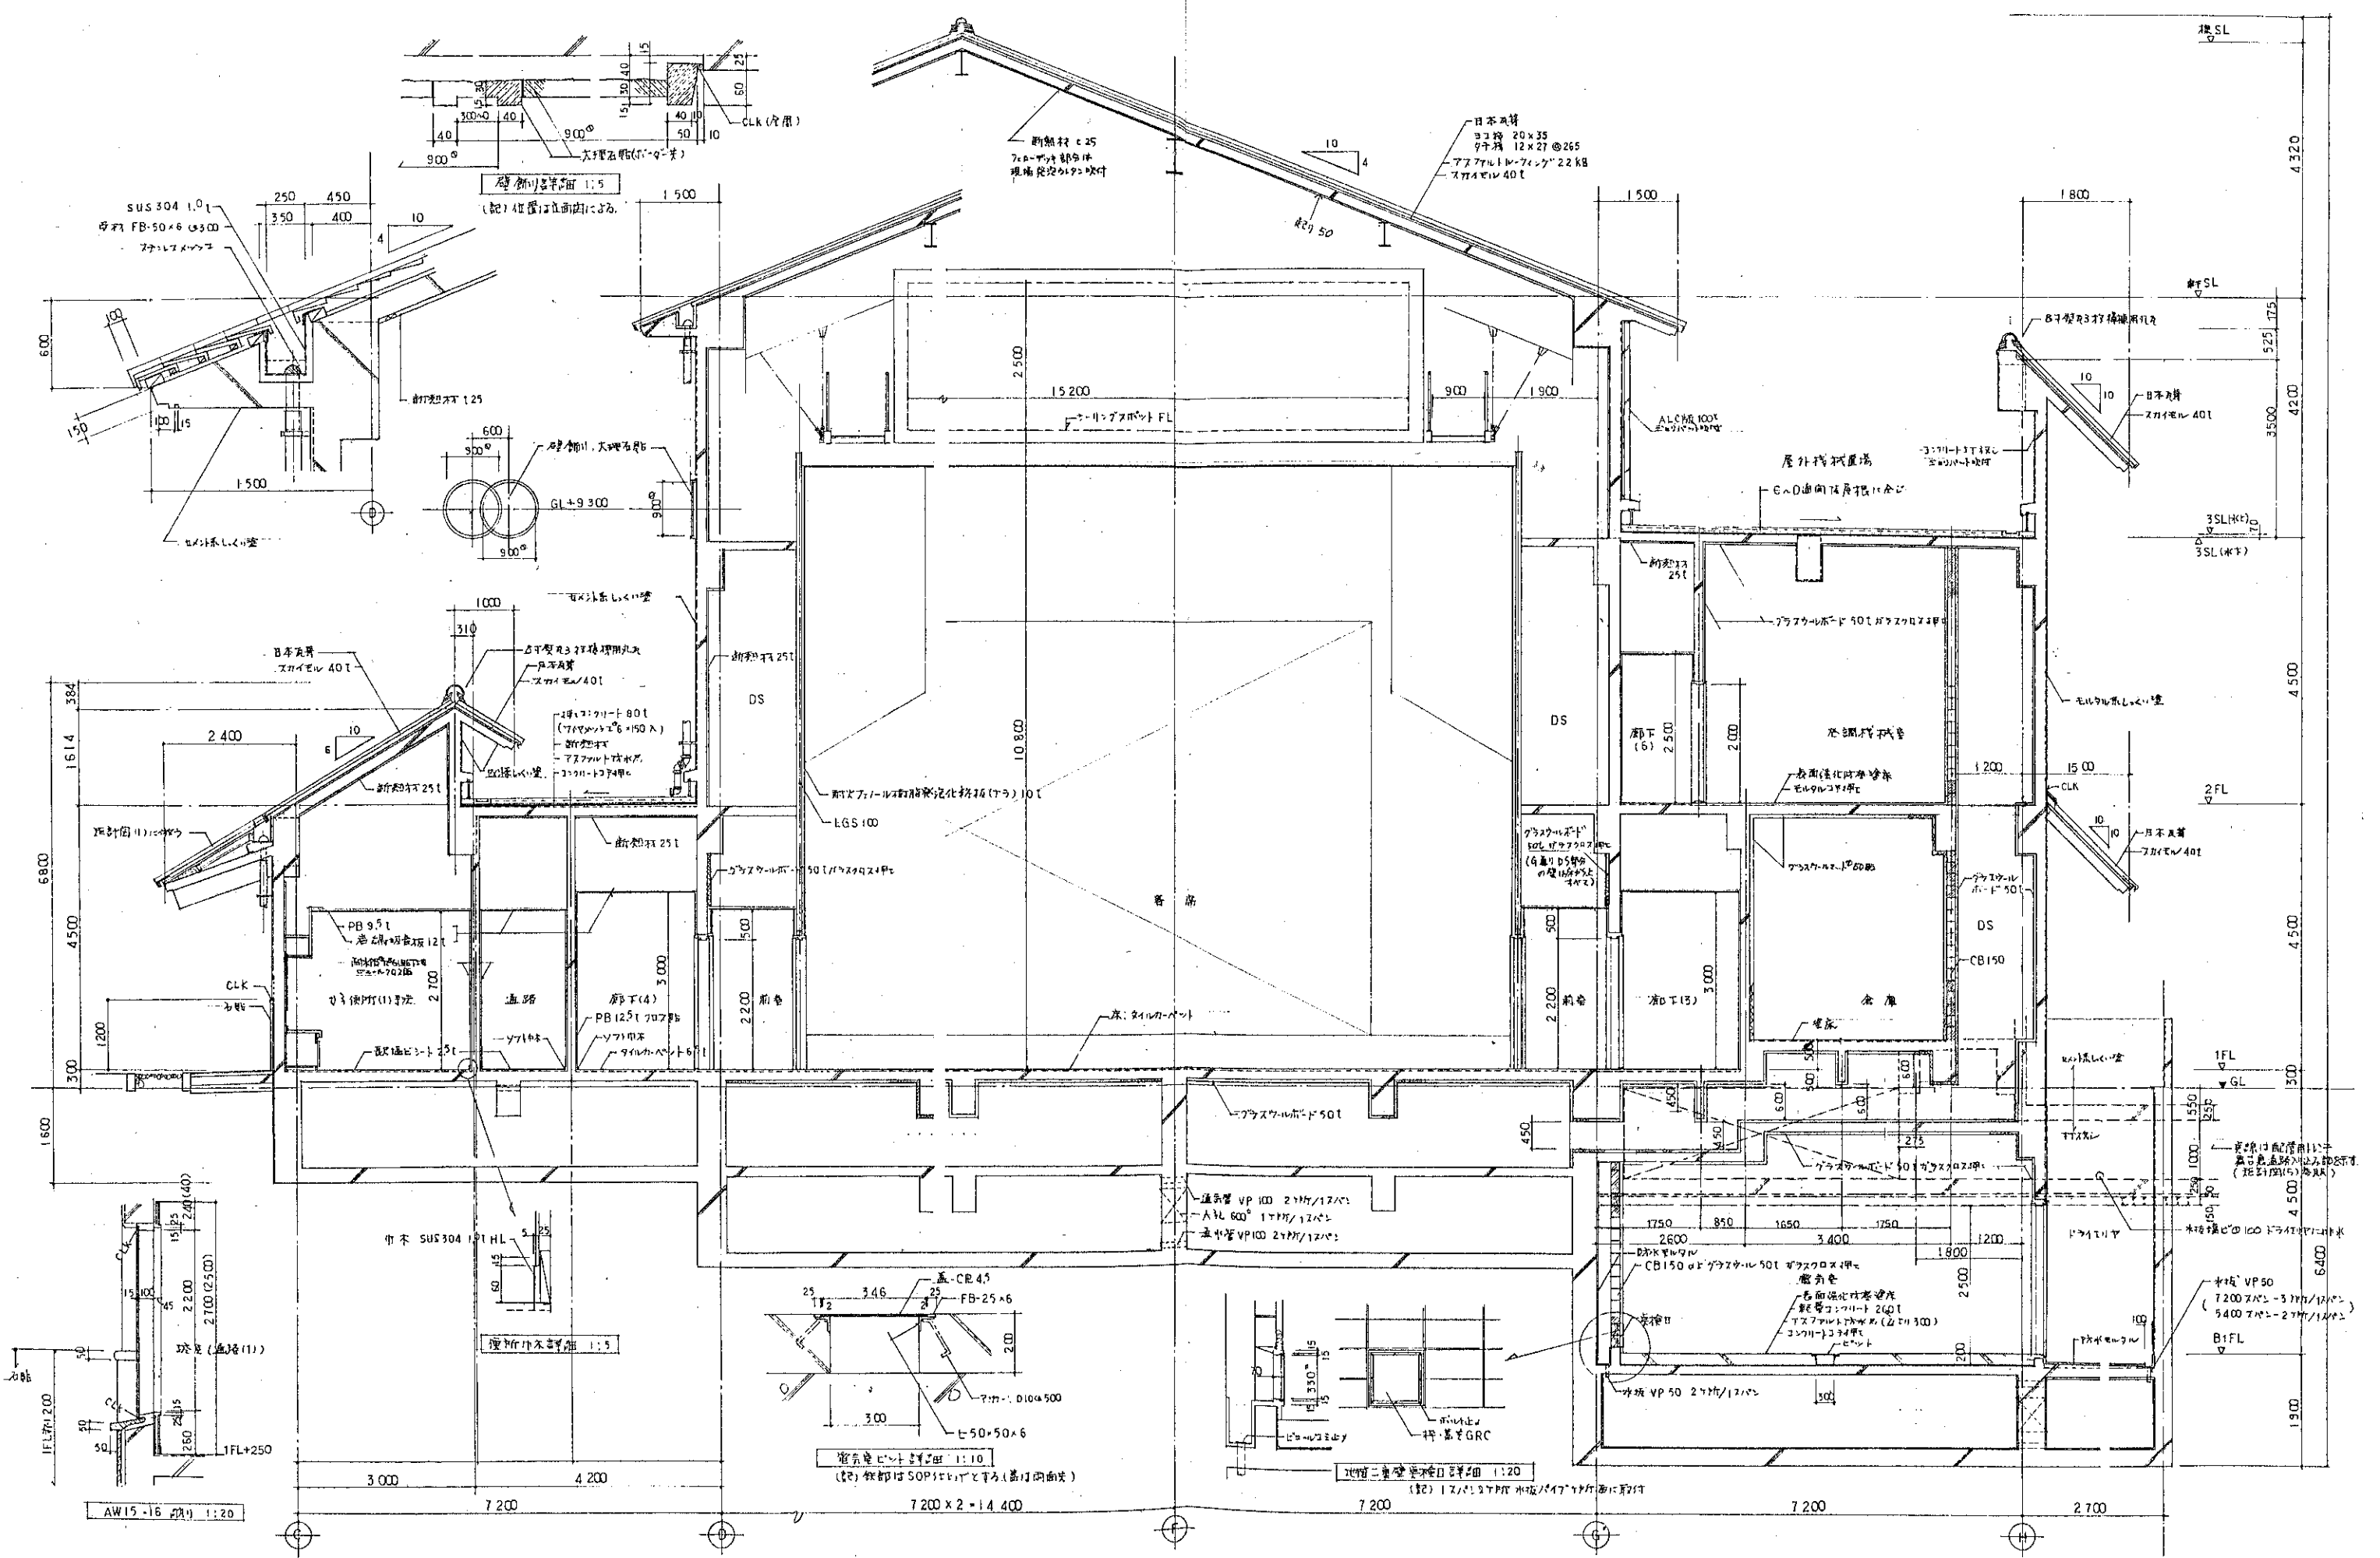

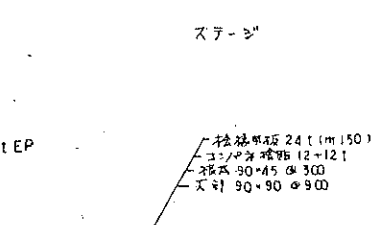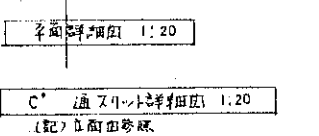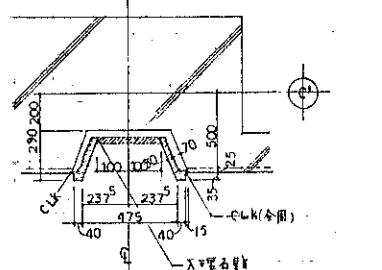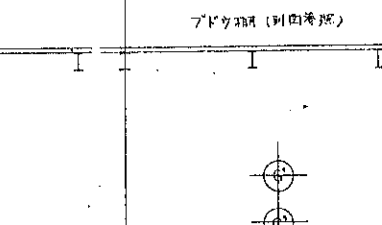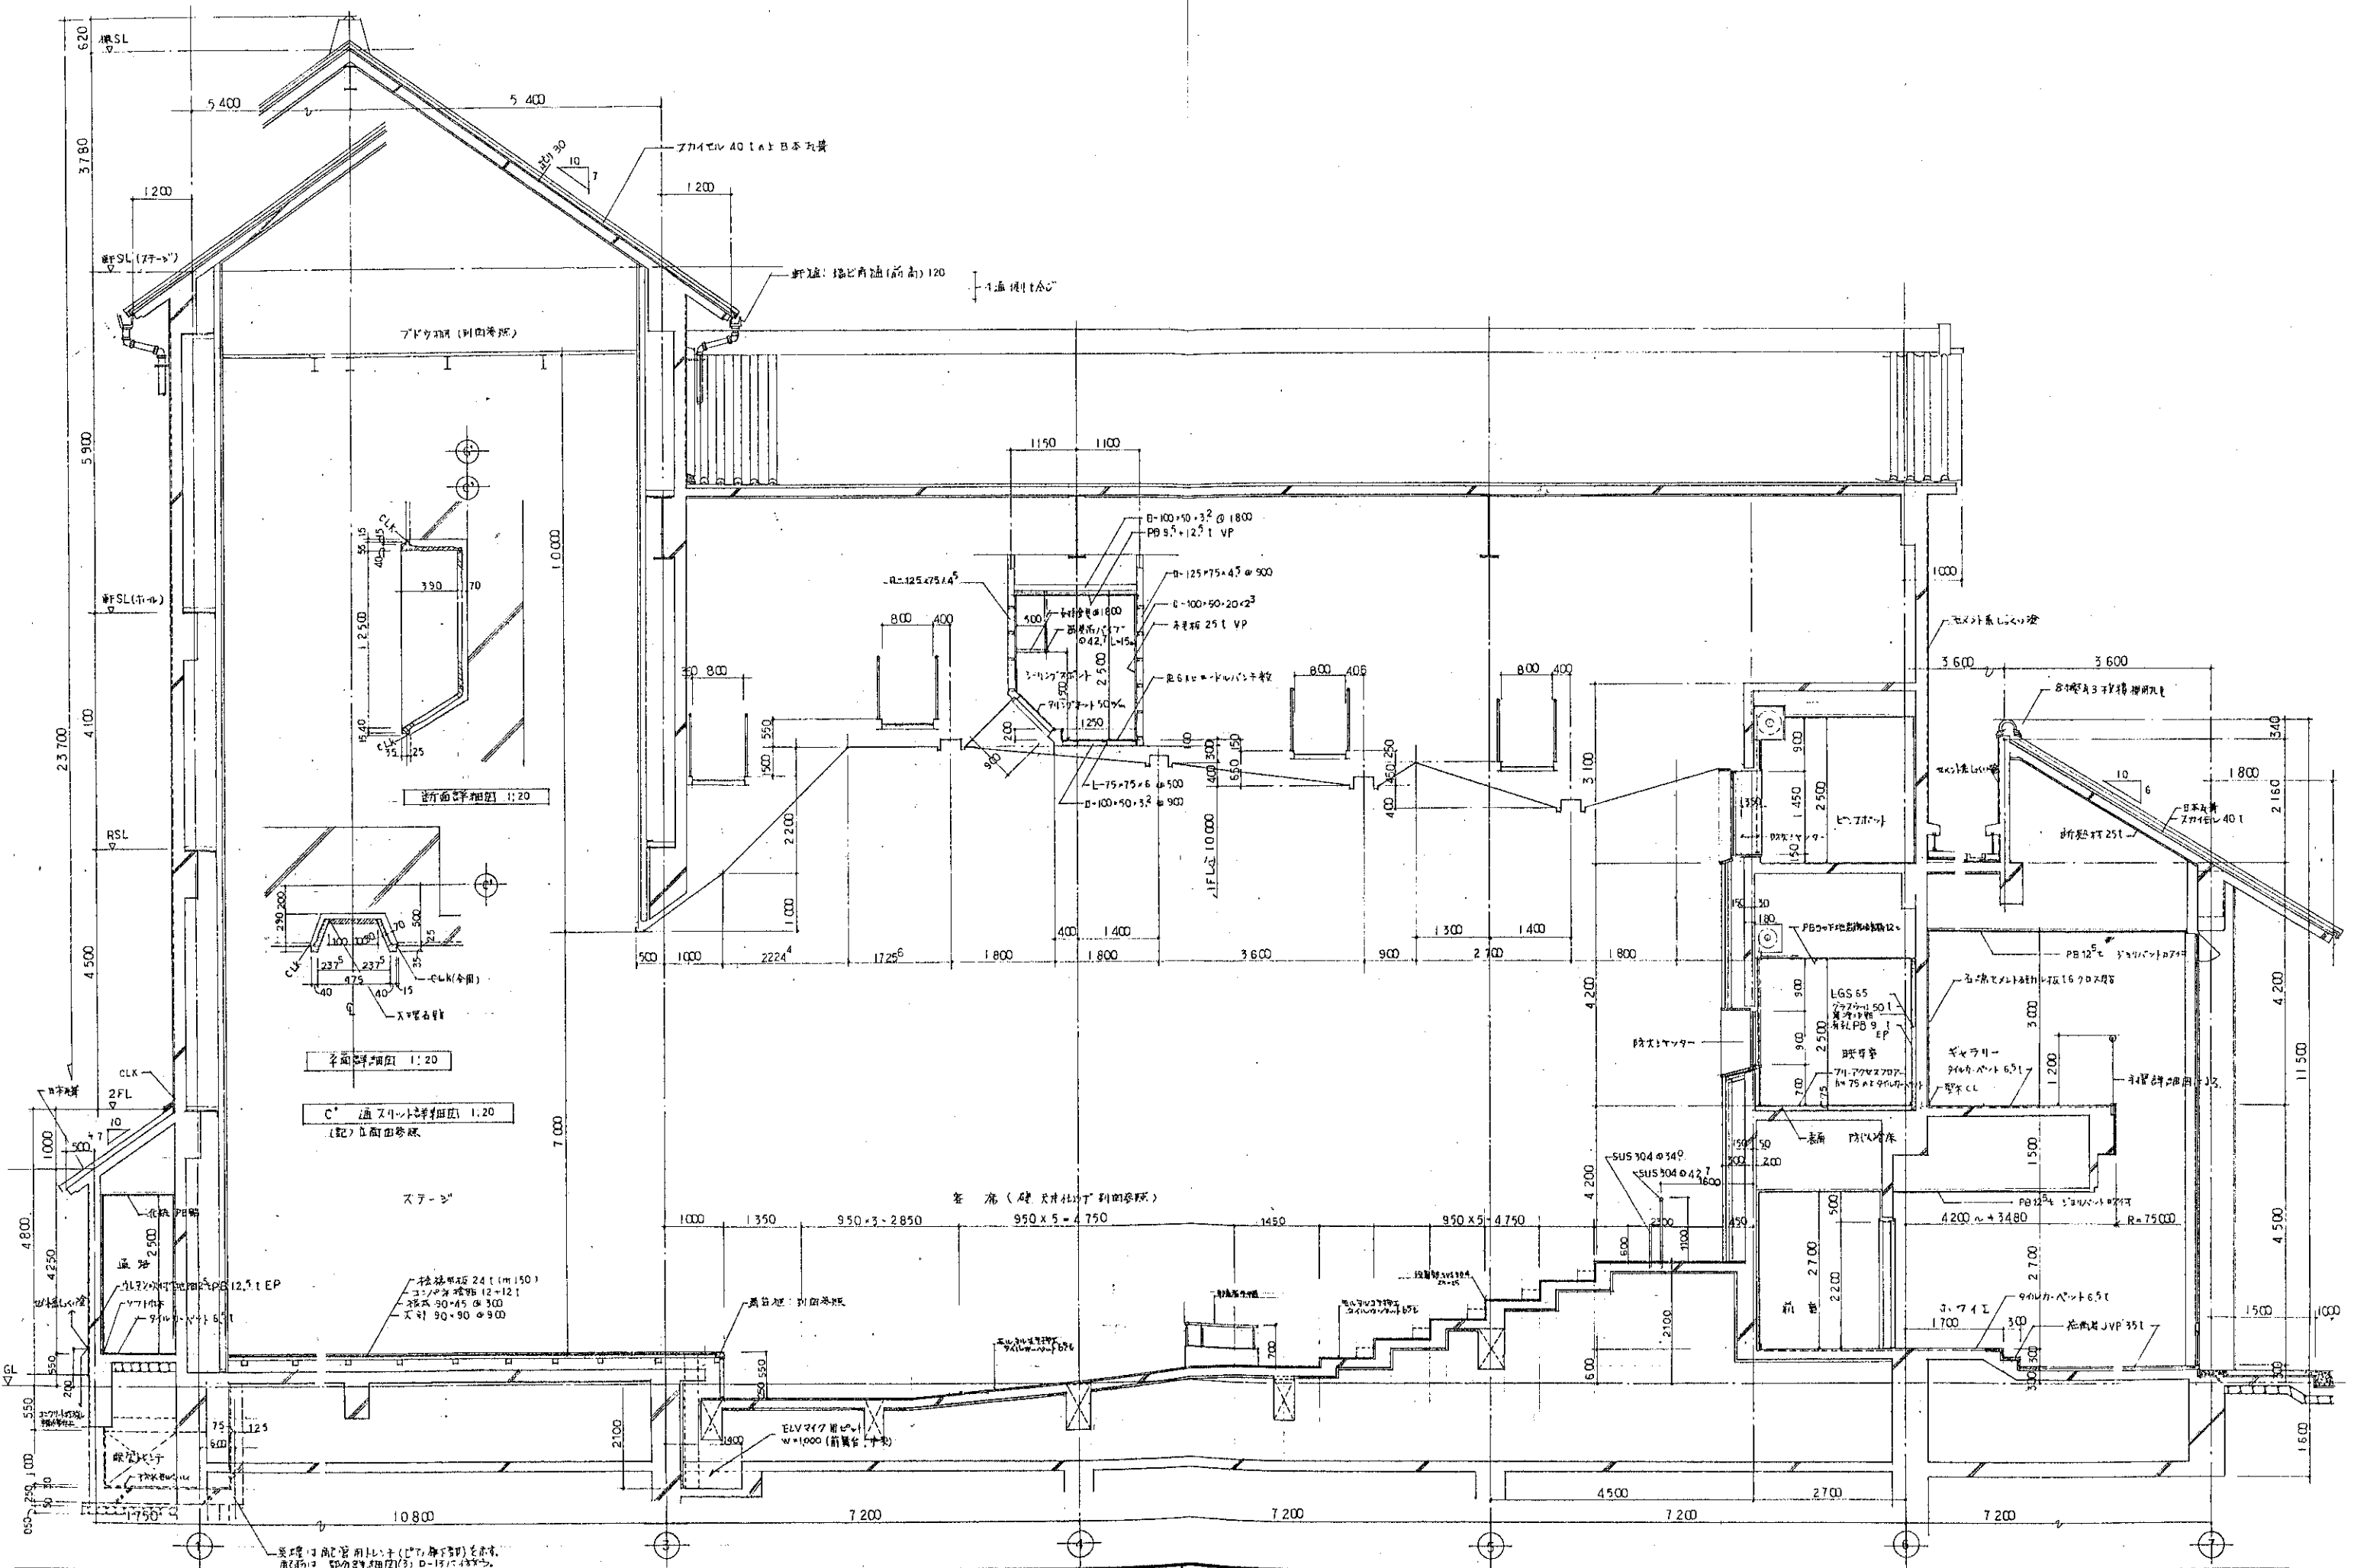

竣工図

株式会社 久米設計  
 久米設計事務所

株式会社 久米設計  
 KUME SEKKEI

95.6.14

川頭町教育文化施設(仮称)新築工事  
 概算図(5)

A-19  
 194158